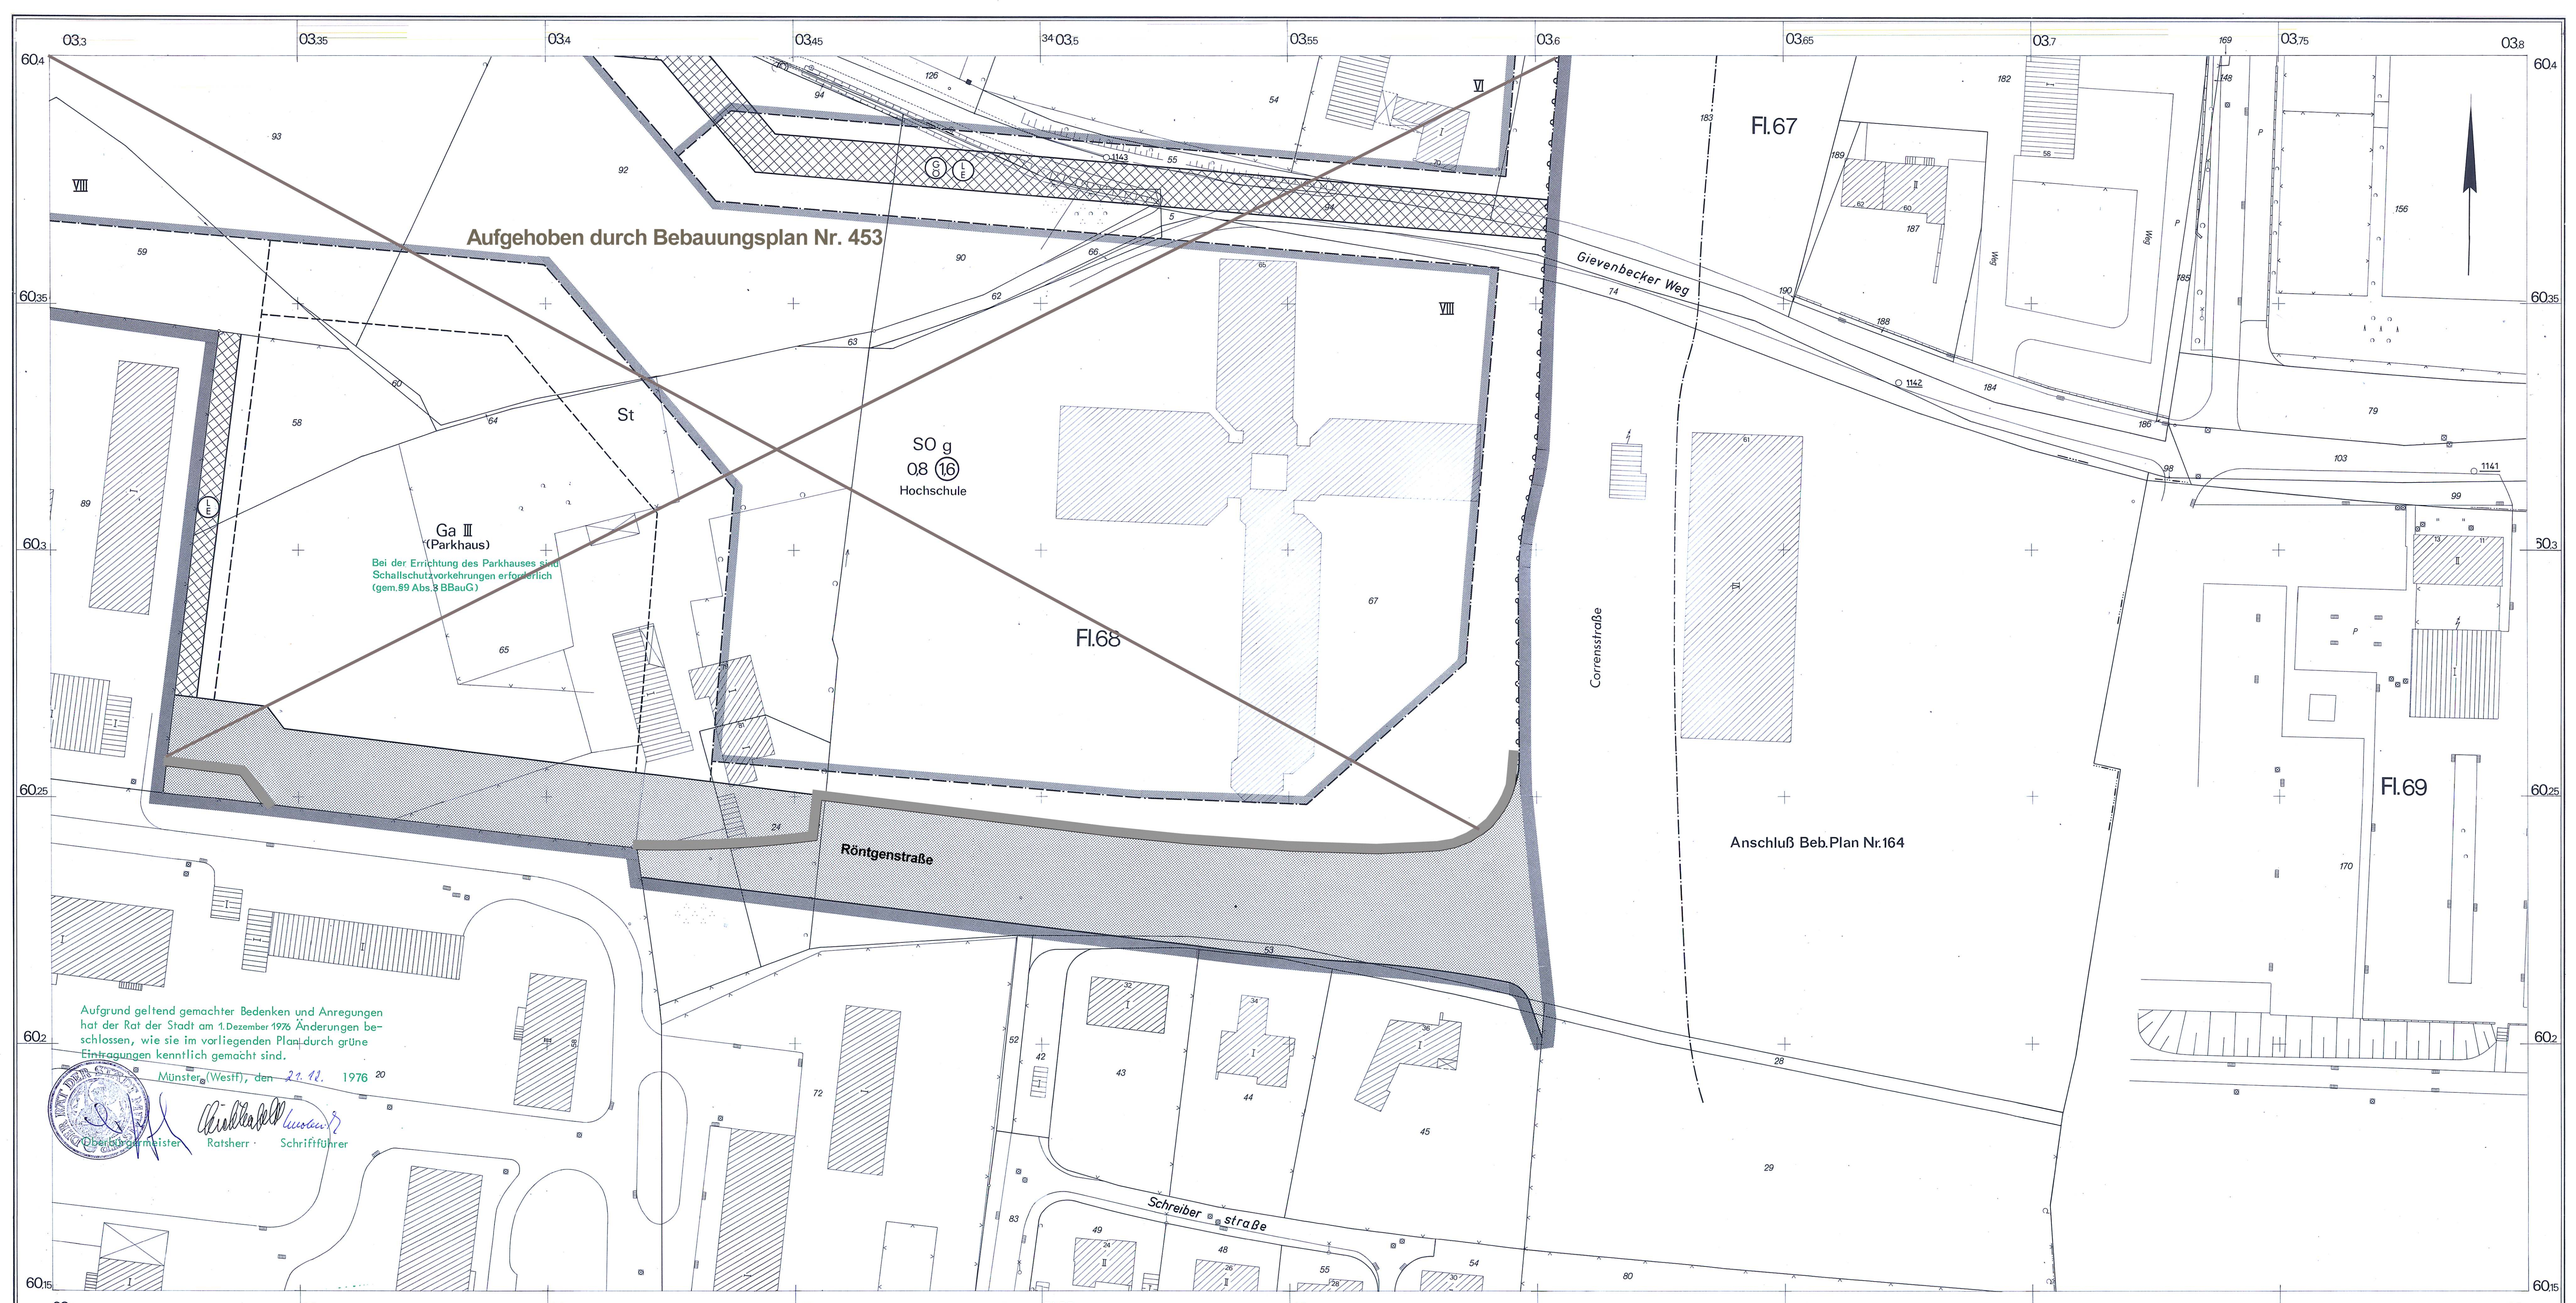


Stadt Münster (Westf)

Gemarkung Münster
Flur: 67, 68, 69
Maßstab: 1:500

Bebauungsplan Nr. 188

~~4 Blätter~~ ~~Blatt 2~~

Corrensstraße
(Naturwissenschaftlicher Bereich II)

~~Textliche Festsetzungen siehe Blatt 1~~

Zeichenerklärung

Bestandsangaben

- Flurgrenze
- Flurstücksgrenze
- Eigentumsgrenze
- Topograph. Umrißlinien
- Nutzungsgrenze
- Höhenpunkt
- Schmutzwasserkanal
- Regenwasserkanal
- Wohngebäude (II Vollgeschosse)
- Wirtschaftsgebäude
- Öffentliche Gebäude
- Ruinen

Im übrigen ist die Zeichenvorschrift für Katasterkarten und Vermessungsrisse in Nordrhein-Westfalen vom 1.7.1964 (Ablbl. d. Ministers für Landesplanung, Wohnungsbau u. öffentl. Arbeiten v. 18. 8. 1964 - ZC2 - 7120) in Verbindung mit den Richtlinien für die Herstellung der amtlichen Katterwerke der Stadt Münster angewendet.

Nachrichtliche Übernahmen gemäß § 9, Abs. 4 BBauG

Grenze des Landschafts- schutzgebietes
- Straßenbegrenzungslinie
- Baulinie
- Baugrenze

Festsetzungen des Bebauungsplanes

Begrenzungslinien gemäß BauNVO

- Straßenbegrenzungslinie
- Baulinie
- Baugrenze
- Straßenbegrenzungslinie zugleich Baulinie
- Straßenbegrenzungslinie zugleich Baugrenze
- Geschoßabgrenzung
- Abgrenzung von Art und Maß der Nutzung innerhalb der Baugebiete
- Abgrenzungslinien z. B. bei öffentlichen Grünflächen
- Grenze des räumlichen Geltungsbereiches des Bebauungsplanes gemäß § 9, Abs. 5 BBauG

Art und Maß der baulichen Nutzung gemäß §§ 1(2),17-21 BauNVO

- Kleinsiedlungsgebiet
- reines Wohngebiet
- allgemeines Wohngebiet
- Dorfgebiet
- Mischgebiet
- Kerngebiet
- Gewerbegebiet
- Industriegebiet
- Wochenendhausgebiet
- SO Sondergebiet

Zahl der Vollgeschosse
- 3 und 1 zurückgesetztes Vollgeschoß
- II als Höchstgrenze festgesetzt
- als zwingend festgesetzt
- mit zugelassener Ausnahme (siehe textlicher Teil)

- 04 Grundflächenzahl
- (16) Geschoßflächenzahl
- Baumassenzahl

Bauweise gemäß § 9, Abs. 1 Nr. 1 b BBauG und §§ 22 u. 25 BauNVO

- g offene Bauweise
- geschlossene Bauweise
- nur Einzelhäuser zulässig
- nur Einzel- und Doppelhäuser zulässig
- nur Doppelhäuser zulässig
- nur Hausgruppen zulässig
- nur Gartenhofhäuser zulässig

Baugrundstück für den Gemeinbedarf gemäß § 9, Abs. 1 Nr. 1 BBauG

Flächen für Land- und Forstwirtschaft gemäß § 9, Abs. 1 Nr. 18 BBauG
- Flächen für die Landwirtschaft
- Flächen für die Forstwirtschaft
- Flächen für die Land- und Forstwirtschaft

Erschließungs- und Verkehrsflächen gemäß § 9, Abs. 1 BBauG

- Öffentliche Wegeflächen Nr. 3
- Private Wegeflächen Nr. 11
- Öffentliche Parkflächen Nr. 5
- St Stellplatz Nr. 1 e
- Gemeinschaftsstellplatz Nr. 12
- Gemeinschaftsgarage Nr. 12
- Ga Garage Nr. 1 e
- Öffentliche Grünflächen Nr. 8
- Grüngestaltung

- Mit Gehrechten (G), Fahrrechten (F), Leitungsrechten (L) zu belastende Flächen zugunsten der Anlieger (A), der Erschließungsträger (E), der Öffentlichkeit (Ö) gemäß § 9 Abs. 1 Nr. 11 BBauG
- Zufahrten nur an den nicht wie nebenstehend gekennzeichneten Stellen gemäß § 9 Abs. 1 Nr. 1 e u. 4 BBauG

Sonstige Signaturen

- Straßenachse
- Polygonseite
- Messungslinie
- Vorgeschlagene Abgrenzung

Rechtsgrundlagen:

§§ 1, 2, 8 ff des Bundesbaugesetzes vom 23. 6. 1960 (BGBl. I S. 341) in Verbindung mit den Vorschriften der Baunutzungsverordnung vom 26. 11. 1968 (BGBl. I S. 1237), der Planzeichenverordnung vom 19. 1. 1965 (BGBl. I S. 21), § 4 der 1. Durchführungsverordnung zum Bundesbaugesetz vom 29. 11. 1960 (GV NW S. 433) i. d. F. der Bekanntmachung vom 21. 4. 1970 (GV NW 1970 S. 299), § 103 der Bauordnung NW vom 25. 6. 1962 (GV NW S. 373) i. d. F. der Bekanntmachung der Neufassung der Bauordnung NW vom 27. 1. 1970 (GV NW 1970 S. 96) und §§ 4 und 28 der Gemeindeordnung NW i. d. F. der Bekanntmachung vom 11. 8. 1969 (GV. NW. S. 656) mit Änderung vom 11. 7. 1972 (GV. NW. S. 218)

Vorstehender Bebauungsplan wurde durch das Vermessungs- und Katasteramt gefertigt. Es wird bescheinigt, daß die Darstellung des gegenwärtigen Zustandes richtig und die Festlegung der städtebaulichen Planung geometrisch eindeutig ist.
Münster, den 18. 4. 1975
(Dipl.-Ing. Edelbroich)
Ltd. Städt. Vermessungsdirektor

Für die städtebauliche Planung
Münster, den 27. 4. 1975
(Dipl.-Ing. Rodeler)
Stadtbaurat
(Dipl.-Ing. Brinkmann)
Ltd. Städt. Baudirektor

Dieser Plan ist gemäß § 2 (1) des Bundesbaugesetzes vom 23. 6. 1960 durch Beschluß des Rates der Stadt vom 21. April 1975 aufgestellt worden.
Münster, den 7. Mai 1975
Oberbürgermeister
Bürgermeister Ratsherr
Schriftführer

Dieser Plan hat gemäß § 2 (6) des Bundesbaugesetzes vom 23. 6. 1960 in der Zeit vom 9. Mai bis 9. Juni 1975 offengelegen.
Münster, den 10. Juni 1975
Der Oberstadtdirektor
Stadtvermessungsoberamtmann

Dieser Plan ist gem. §§ 2 und 10 Bundesbaugesetz vom 23. 6. 1960 und §§ 4 und 28 der Gemeindeordnung NW in der Fassung der Bekanntmachung vom 11. 8. 1969 mit Änderung vom 11. 7. 1972 durch den Rat der Stadt am 29. 06. 1977 ~~nach beschlossen worden~~.
Münster, den 9. 7. 1977
Bürgermeister Ratsherr
Schriftführer

Dieser Bebauungsplan ist gemäß § 11 des Bundesbaugesetzes vom 23. 6. 1960 mit Verfügung vom 6. 11. 1972 (AZ.: 35.2.1-20.4 - 9/72 -) genehmigt worden.
Münster, den 8. November 1972
Der Regierungspräsident
Ltd. Regierungsbaudirektor

Die Genehmigung dieses Bebauungsplanes sowie Ort und Zeit der Auslegung des Planes und der Begründung sind gemäß § 12 des Bundesbaugesetzes vom 23. 6. 1960 ortsüblich im Amtsblatt der Stadt Münster Nr. 20 vom 21. Nov. 1977 bekanntgemacht worden.
Münster, den 01. Dez. 1977
Der Oberstadtdirektor
Stadtvermessungsamtmann
Vermessungsoberamtmann

Nachdruck und Vervielfältigung jeder Art, auch einzelner Teile, sowie die Anfertigung von Vergrößerungen oder Verkleinerungen sind verboten und werden auf Grund des Urheberschutzgesetzes gerichtlich verfolgt.

Druck: Kerlendruckerei des Vermessungs- und Katasteramtes