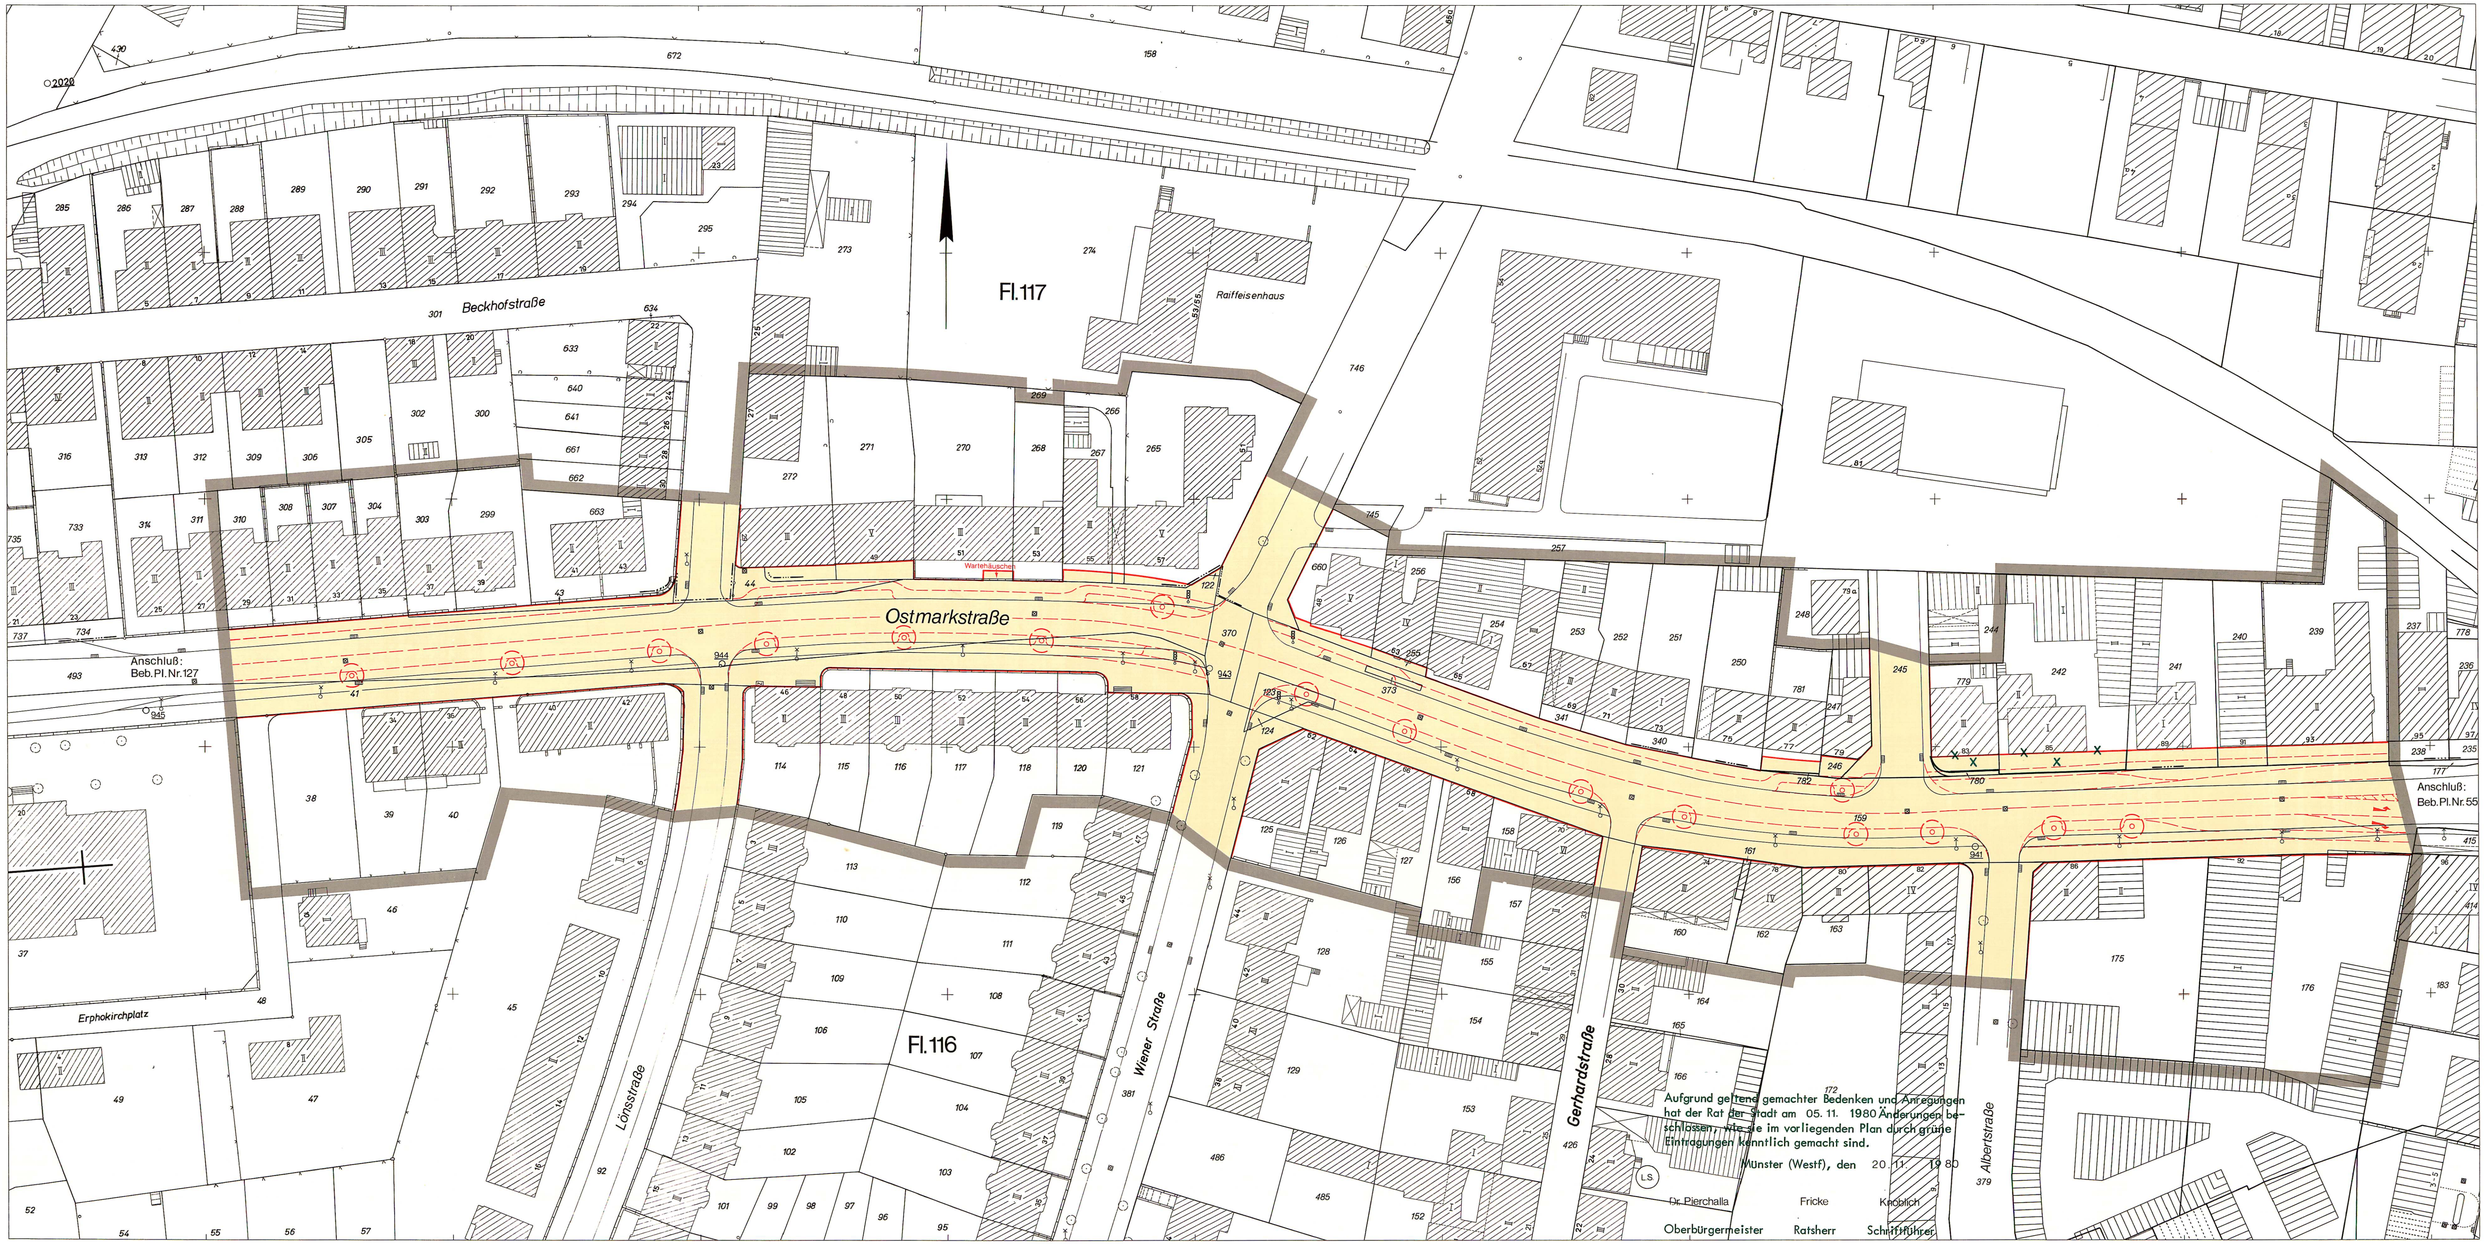


Stadt Münster

Gemarkung Münster
Flur 116, 117
Maßstab 1:500

Bebauungsplan Nr. 263

Ostmarkstraße

Festsetzung von Verkehrsflächen

Zeichenerklärung

Bestandsangaben

- Gemarkungsgrenze
- Flurgrenze
- Flurstücksgrenze
- Topograph. Umrißlinien
- Nutzungsgrenze
- Wohngebäude
- Wirtschaftsgebäude
- öffentliche Gebäude

Nachrichtliche Übernahmen gem. § 9 (6) BBauG

Grenze des Landschaftsschutzgebietes
Grenze des gesetzlichen Überschwemmungsgebietes
Grenze der Wasserschutzzone
Fläche für Bahnanlagen

Straßenbegrenzungslinie

Festsetzungen des Bebauungsplanes gem. § 9 BBauG

Grenze des räumlichen Geltungsbereiches gem. § 9 (7) BBauG

Art und Maß der baulichen Nutzung

gem. § 9 (1) 1 BBauG u. §§ 1 (3), 17-21 BauNVO

Kleinsiedlungsgebiet
reines Wohngebiet
allgemeines Wohngebiet
Dorfgebiet
Mischgebiet
Kerngebiet
Gewerbegebiet
Industriegebiet
Sondergebiet

Anzahl der Vollgeschosse
Höchstgrenze
zwingend
mit zugelassener Ausnahme
(siehe textliche Festsetzungen)

Grundflächenzahl
Geschoßflächenzahl
Baumassenzahl

Abgrenzung unterschiedlicher Nutzung
Abgrenzungslinie

Bauweise, überbaubare Grundstücksfläche

gem. §9 (1) 2 BBauG u. §§ 22 u. 23 BauNVO

offene Bauweise
nur Einzelhäuser zulässig
nur Einzel- und Doppelhäuser zulässig
nur Doppelhäuser zulässig
nur Hausgruppen zulässig

geschlossene Bauweise

nur Gartenhofhäuser zulässig
abweichende Bauweise (siehe textliche Festsetzungen)

Baulinie
Baugrenze
Geschoßabgrenzung
Baulinie zugleich Straßenbegrenzungslinie
Baugrenze zugleich Straßenbegrenzungslinie
Firstrichtung
Stellung der baulichen Anlagen

Bauvorschriften gem. § 103 BauONW
Flachdach
Satteldach
Dachneigung

Weitere Festsetzungen

Flächen für Nebenanlagen gem. § 9 (1) 4 BBauG u. §§ 12 u. 14 BauNVO
Stellplatz
Garage — Ein- und Ausfahrt
Tiefgarage
Spielplatz

Flächen für Gemeinschaftsanlagen gem. § 9 (1) 22 BBauG
Gemeinschaftsstellplatz
Gemeinschaftsgarage — Ein- und Ausfahrt
Gemeinschaftstiefgarage
Gemeinschaftsspielplatz
Zuordnung der Gemeinschaftsanlagen

Flächen für den Gemeinbedarf gem. § 9 (1) 5 BBauG
Kindergarten — Altenheim
Schule — Kirche
Jugendheim

Von der Bebauung freizuhaltende Flächen gem. § 9 (1) 10 BBauG

Öffentliche Verkehrsflächen gem. § 9 (1) 11 BBauG
Verkehrsfläche
Parkfläche
Fußgängerbereich

Straßenbegrenzungslinie

Ein- und Ausfahrtsverbot

Versorgungsflächen gem. § 9 (1) 12 BBauG
Trafostation

Grünflächen gem. § 9 (1) 15 BBauG
Öffentliche Grünflächen
Private Grünflächen
Parkanlage
Dauerkleingärten
Sportplatz
Spielplatz
Friedhof

Wasserflächen gem. § 9 (1) 16 BBauG

Land- und forstwirtschaftliche Flächen gem. § 9 (1) 18 BBauG
Fläche für die Landwirtschaft
Fläche für die Forstwirtschaft

Mit Gehrechten (G), Fahrrechten (F), Leitungsrechten (L) zu belastende Flächen zugunsten der Anlieger (A), der Erschließungsträger (E) der Öffentlichkeit (Ö) gem. § 9 (1) 21 BBauG

Anpflanzung von Bäumen gem. § 9 (1) 25a BBauG

Erhaltung von Bäumen, Sträuchern und Gewässern gem. § 9 (1) 25b BBauG

Flächen für Böschungen und Stützmauern von Straßen gem. § 9 (1) 26 BBauG

Vorgeschlagene Fahrbahneinteilung

Rechtsgrundlagen:
§§ 1, 2, 2a, 8 ff Bundesbaugesetz (BBauG) in der Fassung vom 18.8.1976 (BGBl. I S. 2256), in Verbindung mit den Vorschriften der Baunutzungsverordnung (BauNVO) in der Fassung vom 15.9.1977 (BGBl. I S. 1763), § 103 Bauordnung NW (BauONW) in der Fassung vom 27.1.1970 (GV. NW. S. 96 / SGV. NW. 232) und §§ 4 u. 28 Gemeindeordnung NW in der Fassung vom 19.12.1974 (GV. NW. S. 91 / SGV. NW. 2023) mit den dazu erlassenen Änderungen.

Vorstehender Bebauungsplan wurde durch das Vermessungs- und Katasteramt gefertigt. Es wird bescheinigt, daß die Darstellung des gegenwärtigen Zustandes richtig und die Festlegung der städtebaulichen Planung geometrisch eindeutig ist.
Münster, den 13.03.1980
L.S.
Edelbroich
(Dipl.-Ing. Edelbroich)
Ltd. Städt. Vermessungsdirektor

Für die städtebauliche Planung
Münster, den 17.03.1980
L.S.
Rupprecht
(Dipl.-Ing. Rupprecht)
Stadtbaurat
Wolf
(Dipl.-Ing. Wolf)
Ltd. Städt. Baudirektor

Dieser Plan ist gemäß § 2 (1) BBauG durch Beschluß des Rates der Stadt vom 19.03.1980 aufgestellt worden.
Münster, den 28.03.1980
L.S.
Dr. Pierchalla — Oberbürgermeister
Fricke — Ratsherr
Knoblich — Schriftführer

Dieser Plan hat gemäß § 2a (6) BBauG in der Zeit vom 08.04. bis 08.05.1980 offengelegen.
Münster, den 12.05.1980
Der Oberstadtdirektor
i. A.
L.S.
Schlüter
(Ing. (grad.) Schlüter)
Stadtvermessungsamtmann

Dieser Plan ist gemäß §§ 2 u. 10 BBauG und §§ 4 u. 28 der Gemeindeordnung NW durch den Rat der Stadt am 05.11.1980 als Satzung beschlossen worden.
Münster, den 20.11.1980
L.S.
Dr. Pierchalla — Oberbürgermeister
Fricke — Ratsherr
Knoblich — Schriftführer

Dieser Plan ist gemäß § 11 BBauG ~~und die Genehmigungsfreistellung gemäß § 103 in Verbindung mit § 72 BauO NW~~ mit Verfügung vom 30.03.1981 (Az.: 35.21-520/-) genehmigt worden.
Münster, den 30.03.1981
Der Regierungspräsident
i. A.
L.S.
Richter
Ltd. Regierungsbaudirektor

Die Genehmigung dieses Planes ~~und der Genehmigungsfreistellung~~ sowie Ort und Zeit der Auslegung sind gemäß § 12 BBauG ortsüblich im Amtsblatt der Stadt Münster Nr. 9 vom 10.04.1981 bekanntgemacht worden.
Münster, den 27.04.1981
Der Oberstadtdirektor
i. A.
L.S.
Schlüter
(Ing. (grad.) Schlüter)
Stadtvermessungsamtmann

Nachdruck und Vervielfältigung jeder Art, auch einzelner Teile, sowie die Anfertigung von Vergrößerungen oder Verkleinerungen sind verboten und werden auf Grund des Urheberschutzgesetzes gerichtlich verfolgt.

Druck: Kartendruckerei des Vermessungs- und Katasteramtes